

WYCH
(w)


onał 24.06.2013 r.
WNIONY
dz
IOWICE
274-50-31
105-17-67

3
łaskich: PUWG „2000”
60

13
ch.
na
cili
inia

STAROSTY
dytę Powiatowego
Wydziału Geodezji,
grafiki katastru
Sylwester Spadło

TOWE w Starachowicach
Dokumentacji Projektowej
dnia 17 maja 1989 r. - Prawo geodezyjne
193, poz. 1287 z póź. zm.) uzgodniono
brojenia terenu Siec'
mapa nielenna)
rozbudowa
a terenu podlega wytyczeniu i geodezyjnej
dnostki uprawnione do wykonywania prac
ania terenu z uzgodnionym projektem inwestor
ami pomiarów powykonawczych właściwemu
dowlanej.
sieci uzbrojenia terenu zachowuje ważność
pinii w sprawie uzgadniania usytuowania
którym mowa w §13 rozporządzenia Ministra
ia 2 kwietnia 2001 r. w sprawie geodezyjnej
półów uzgadniania dokumentacji projektowej
Z up. STAROSTY
mgr inż. **Urszula Kielan**
Przewodniczący Zespołu
Uzgadniania Dokumentacji

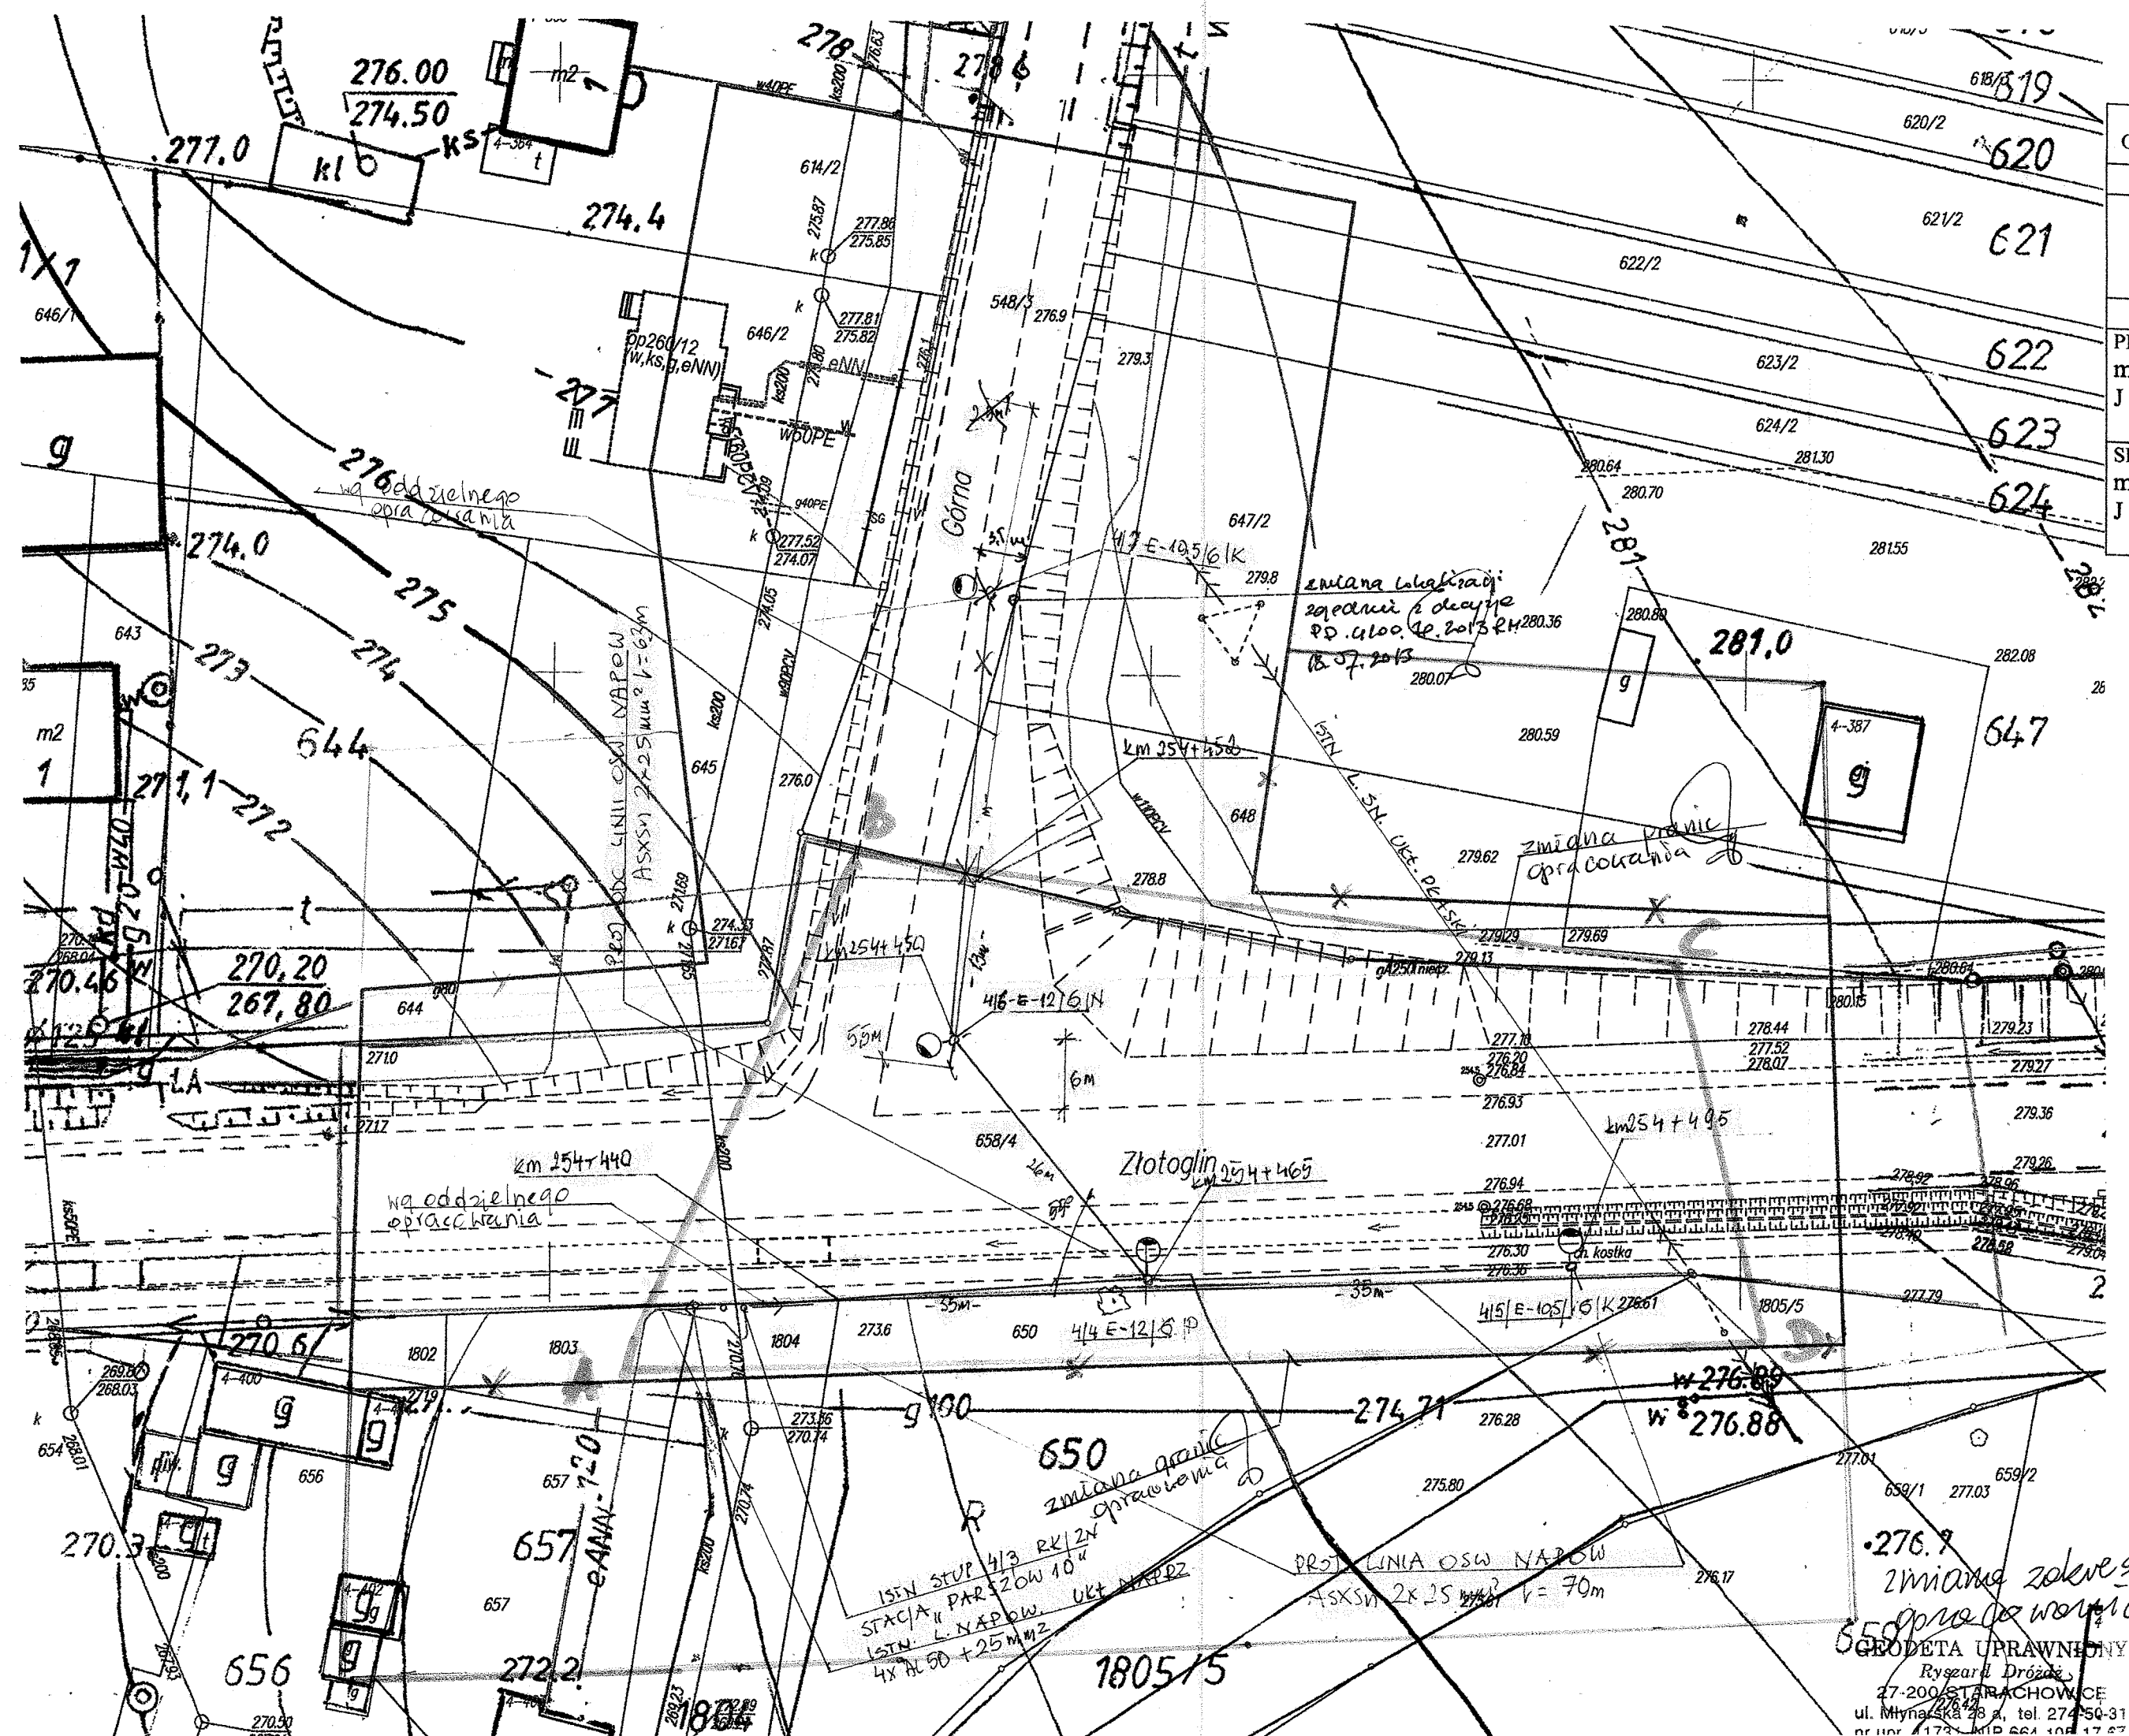

276.9
zmiana zakresu
GEODETA UPRAWNIENY
Ryszard Dróżak
27-200/STARACHOWICE
ul. Młynarska 38 a, tel. 274-50-31
nr. 172, MID 664 105 17 67