

Starachowice, dn. 25.07.2017r.

L.dz. 16903/TP/696/17/PŁ

Gmina Wąchock  
ul. Wielkowiejska 1  
27-215 Wąchock


**Uzgodnienie projektu budowlanego rozbudowy kanału sanitarnego wraz z przyłączami.  
Nr 120/17**

Przedsiębiorstwo Wodociągów i Kanalizacji Spółka z o. o. w Starachowicach uzgadnia z uwagami projekt budowlany rozbudowy kanału sanitarnego grawitacyjnego wraz z przyłączami na działkach nr ewid. 928, 1339, 1345, 1356/2 przy ul. Szkolnej w miejscowości Parszów, gm. Wąchock.


1. Włączenie projektowanego kanału sanitarnego do sieci kanalizacyjnej wraz z niezbędnymi materiałami potrzebnymi do włączenia wykona odpłatnie PWiK Spółka z o. o. Starachowice.
2. Prace montażowe dla realizacji budowy kanału sanitarnego zlecić do PWiK Spółka z o. o. Starachowice lub uzyskać pozwolenie na wykonywanie robót przez uprawniony zakład budowlany.
3. Przy równoległym prowadzeniu przewodów kanalizacyjnych względem istniejącego uzbrojenia podziemnego i na skrzyżowaniach z nim, zachować przepisowe odległości i obowiązujące zabezpieczenia. Szczegółowa ostrożność należy zachować przy prowadzeniu prac w bezpośredniej bliskości przewodu wodociągowego.
4. Wykopu nie zasypywać do czasu wykonania inwentaryzacji geodezyjnej powykonawczej oraz dokonania odbioru technicznego przez służby PWiK Spółka z o. o. Starachowice.
5. Inwentaryzację geodezyjną powykonawczą należy dostarczyć do działu technicznego PWiK Spółka z o. o. w Starachowicach w wersji papierowej na sekcjach w układzie 2000 w skali 1:500 lub 1:1000 i w wersji elektronicznej w pliku dxf oraz współrzędne pomierzonych punktów zapisane w pliku tekstowym (txt).
6. Na trasie przewodu i w pasie 2,0 m nie sadzić trwałej zieleni oraz nie lokalizować stałych obiektów.
7. Przed odbiorem końcowym sieci kanalizacji sanitarnej, przeprowadzić inspekcję telewizją przemysłową. Protokół z inspekcji przedłożyć na odbiór.
8. Zabrania się odprowadzania wód opadowych i gruntowych do kanalizacji sanitarnej.
9. Rzędne studzienek dostosować wysokościowo do niwelet istniejących.
10. Wszystkie kolizje z istniejącym w terenie uzbrojeniem podziemnym i nadziemnym wynikłe w trakcie realizacji inwestycji uzgadniać na bieżąco z jego administratorami.
11. Prace w pasie drogowym prowadzić zgodnie z warunkami umieszczenia urządzenia w pasie drogi gminnej wydanymi przez zarządcę drogi.

- rny grawitacyjny - rozbudowa


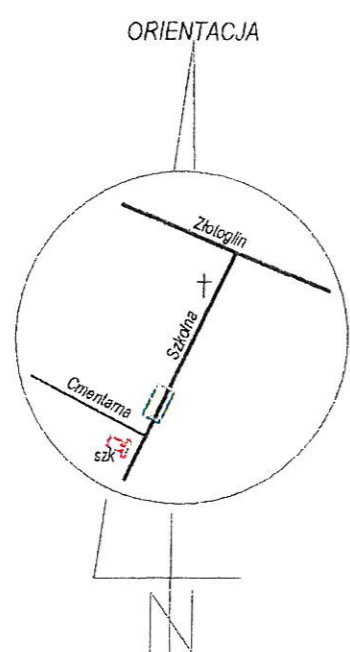

53łącznik graficzny do uzgodnienia  
nr 120/17 z dnia 25.07.2017  
Podpis osoby wydającej: *[Signature]*

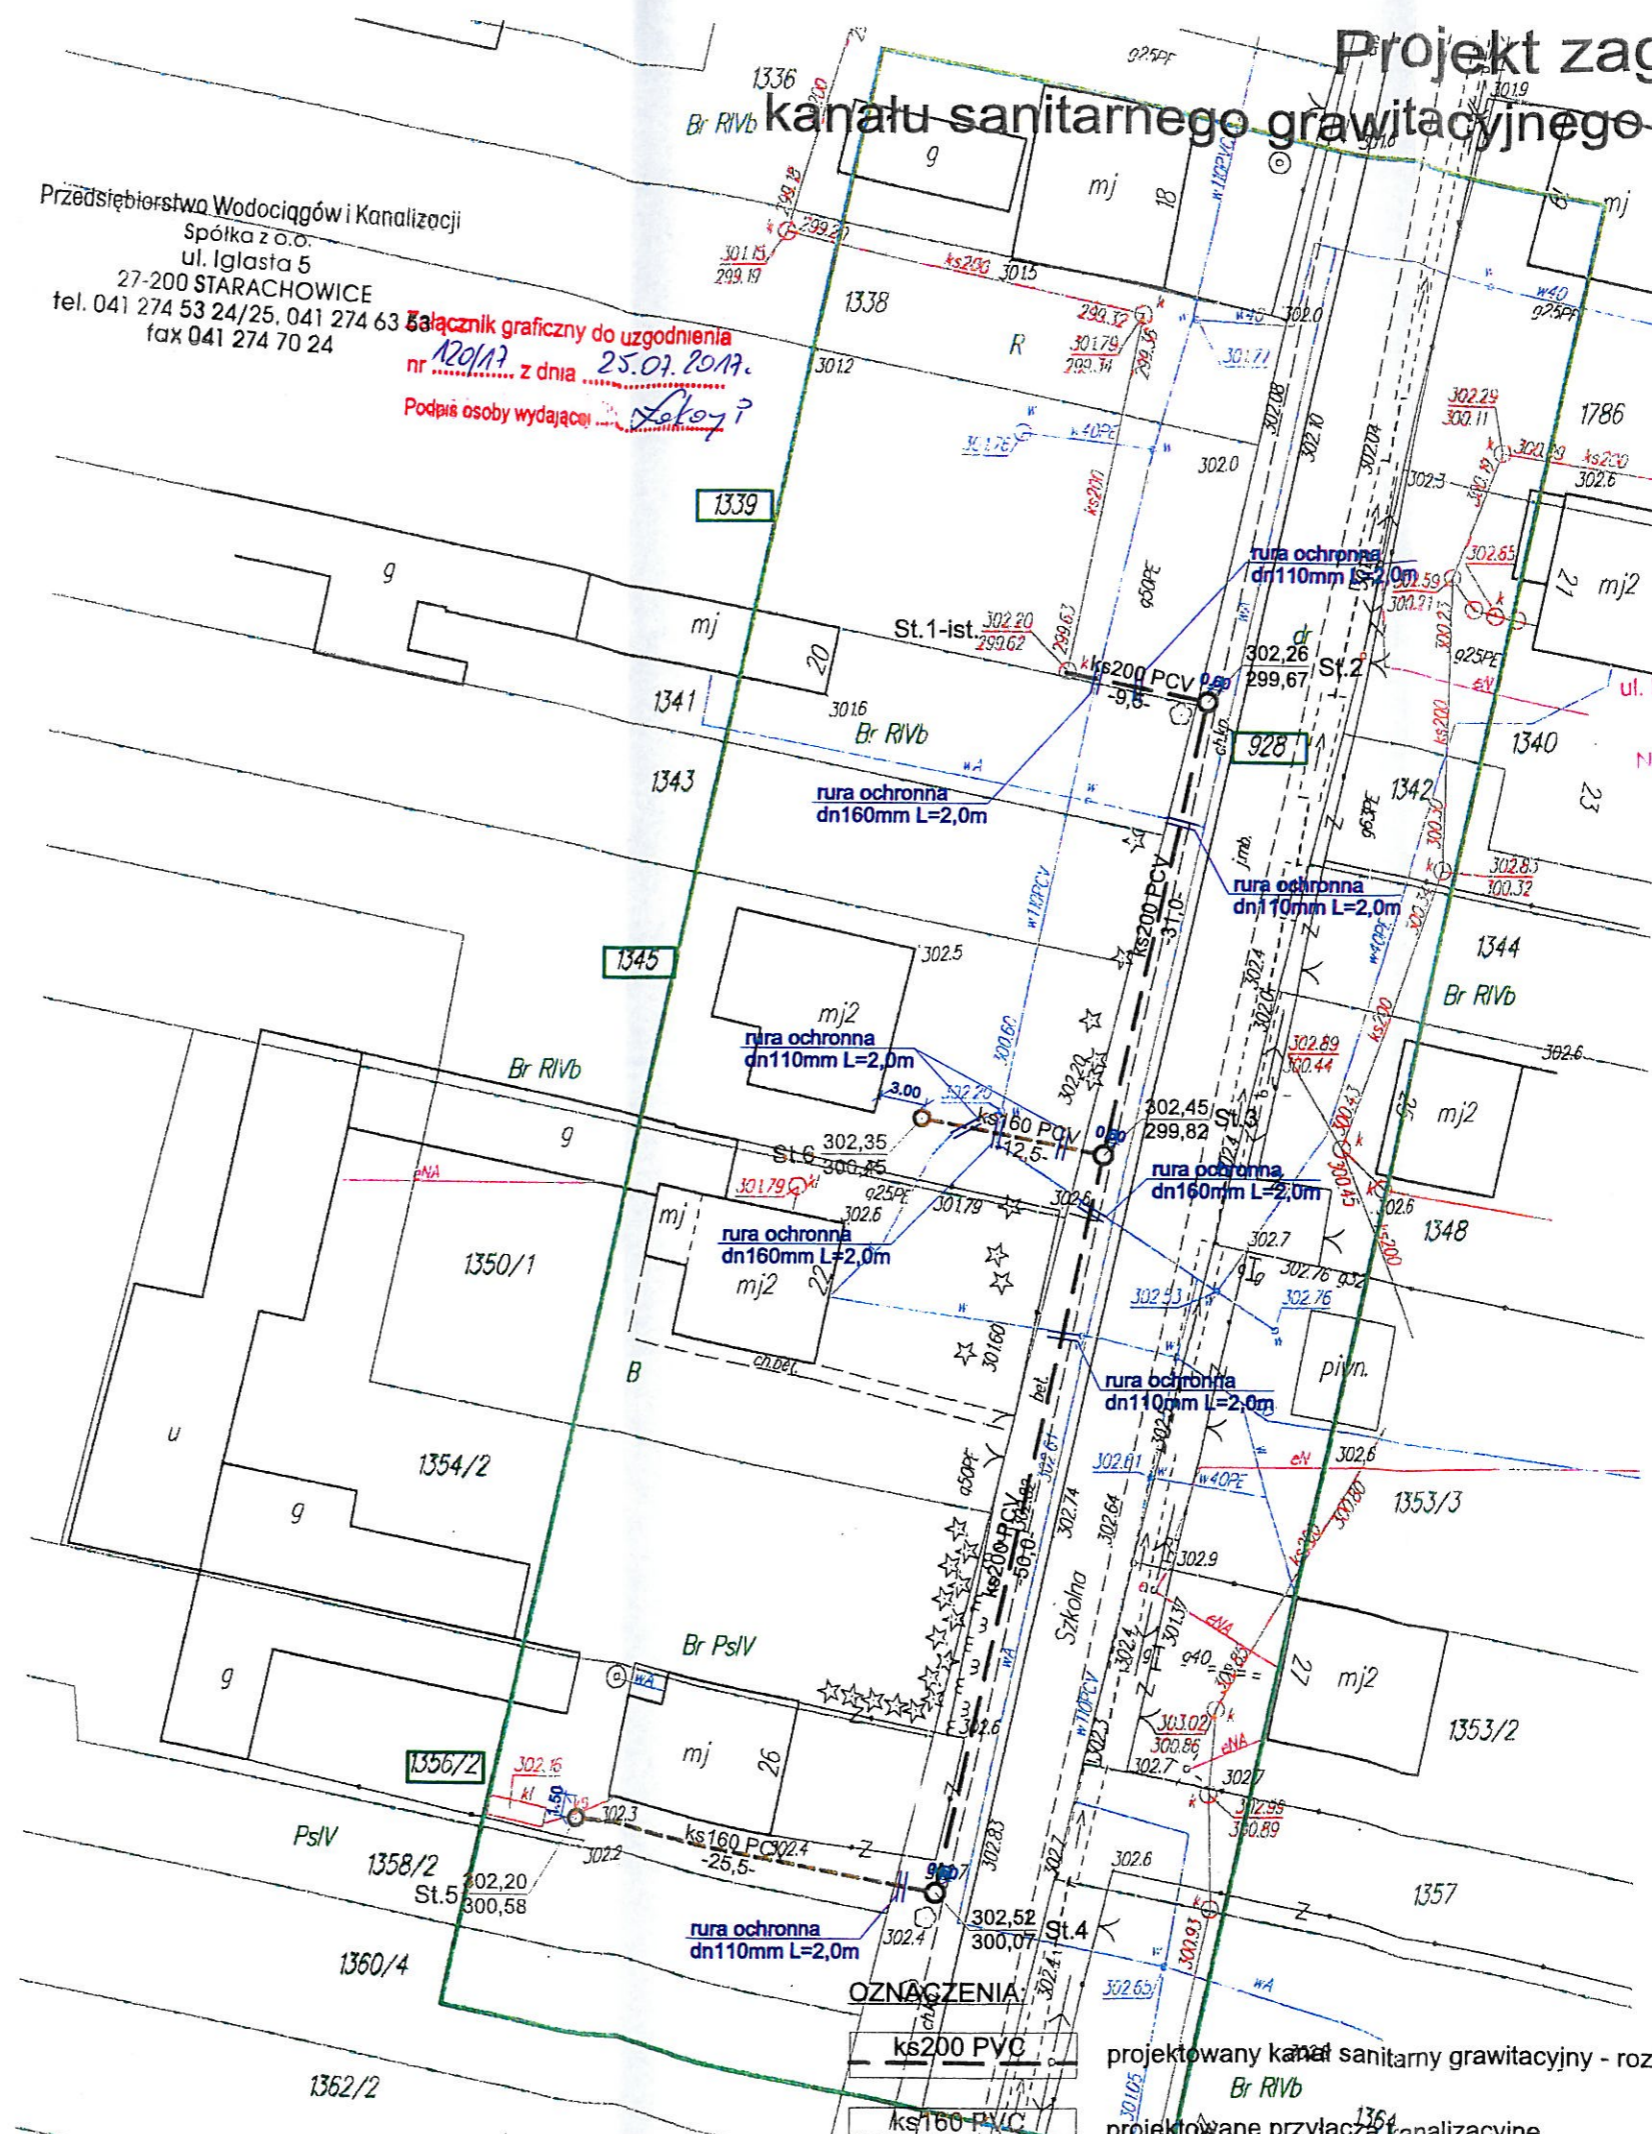

Za zgodność  
z oryginałem

**BIURO PROJEKTOWE**  
**PROMAX**  
ul. Dąbrowska 29, 27-200 STARACHOWICE  
tel. 41 275 61 50  
e-mail: promaxc@poczta.fm  
564-133-80-61 Regon 260025004

**Antoni Szczerba**  
Upr. Projektowe w specjalności  
instalacyjno-inżynieryjnej  
Nadzorowanie i kierowanie w zakresie  
instalacji sanitarnych  
Nr Ewid. 41/81 tel. 502 364 407

ROMAX" Biuro projektowe Starachowice ul. Radomska 29, Ip., pok. 106	
Adres obiektu:	Adres obiektu:
działka nr ewid. 928, 1339, 1345, 1356/2	działka nr ewid. 928, 1339, 1345, 1356/2
ul. Szkolna, Parszów	ul. Szkolna, Parszów
Skala:	Cecha:
1:500	SSS - 445517
Nr rys.	1
Nr uprawnień specjalności	Data
41/81 instalacje	06.2017
Podpis	
Projektował:	Antoni Szczerba
a instalacyjna	