„BUDROMOST - STARACHOWICE"
Spółka z o. o.
27-215 Wąchock, ul. Św. Rocha 31
tel./fax 41 271 55 55
tel. 41 271 58 42, 41 271 50 57
NIP 664-19-36-388 REGON 290010189
KRS 0000065258

Włodzimierz Czernilewski
mgr inż. geodeta
uprawnienia nr 7957

GEODEZYJNA INWENTARYZACJA POWYKONAWCZA
sieci kanalizacji sanitarnej na ul. Młyńskiej w Parszowie
woj. świętokrzyskie, pow. starachowicki, gm. Wąchock
Jednostka ewidencyjna: 261105_5 Wąchock;
Obr. 0004 Parzsów; ark. I, dz. nr - 98, 99,
Układ współrzędnych płaskich PL-2000, KRONSZTADT 60, Skala 1:500
Sekcje: 7.148.20.17.3.1
Zlec. nr 42/2015; Nr ewidencyjny zgłoszenia : GK.6642.1787.2015
Wykonano dn. 15.01.2016

Poświadcza się, że niniejszy dokument został opracowany w wyniku prac geodezyjnych i kartograficznych, których rezultaty zawiera operat techniczny wpisany do ewidencji materiałów państwowego zasobu geodezyjnego i kartograficznego

STAROSTA STARACHOWICKI

Identyfikator ewidencyjny materiału zasobu - operatu technicznego

P.2611. 2016.127

2016 -01- 22
Data wpisania operatu technicznego do ewidencji materiałów zasobu
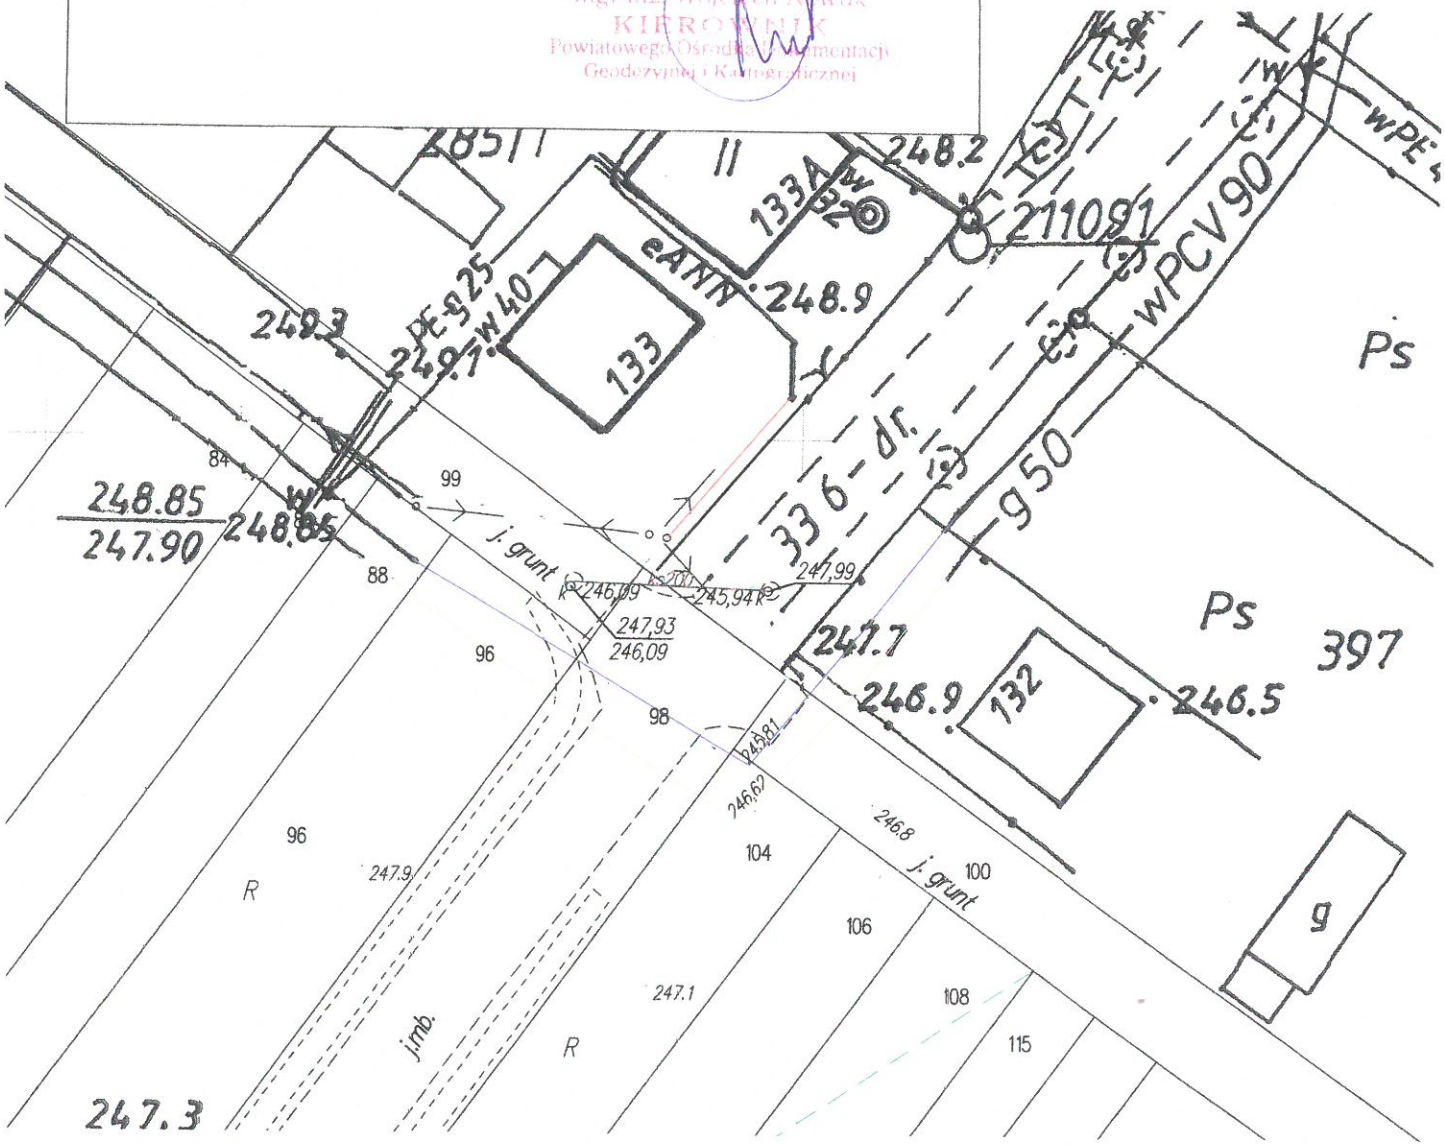
Z upoważnienia STAROSTY
mgr inż. Wojciech Nowak
KIEROWNIK
Powiatowego Ośrodka Dokumentacji Geodezyjnej i Kartograficznej